




	Laubbaum
	Nadelbaum
	markantes Gehölz
	Rhododendron
	Hecken (Buchs, Heirbuche)
	Rasenfläche
	Wassfläche Geophyten
	Versuchsquartier
	Kalkfläch. Schmetterflora
	Gehölzpflanzungen
	Schmuckbeete
	Stauden, Geiser, Kleinsträucher
	Feuchtwasserpflanzen
	Arzneipflanzen
	Rosen
	Asphaltbelag
	Plasterbelag
	Wassergebundene Decke
	Plattenbelag Naturstein
	Platte unbefestigt
	Wassersflächen
	Bestandsgebäude / Denkmalschutz
	Natursteinmauer
	(niedrige) Trockenmauer
	Betonmauer
	Holzzaun
	(Mischendrehl) Zaun
	Zugang / Eingang
	Beleuchtung
	Parkbank
	Abfallbehälter
	Begrenzungspfeiler, Poller
	Gellungsbereich Alter Botanischer Garten

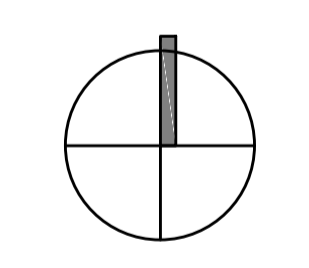

Umschreibung	Bestandsplan	Projekt Nr. 17-18
Plan Nr.	2.01	Index
Maßstab	1:250	
Planungsphase	Bestandserfassung	
Bestellt		Datum
Von		04.04.18
Geschrieben		Datum
Von		04.04.18
Blattmaß	1350x890 mm	
Datensatz	0718206_DWG	

Auftraggeber	Philipps - Universität Marburg
Projekt	Botanischer Garten Karl-von-Frisch-Straße 6 - 35032 Marburg
Bestandserfassung	Parkpflegewerk Alter Botanischer Garten, Marburg

